


| 以降別図参照 | |
|--------|-----|
| C棟平面図 | 6-3 |

| 以降別図参照 | |
|--------|-----|
| A棟平面図 | 6-2 |

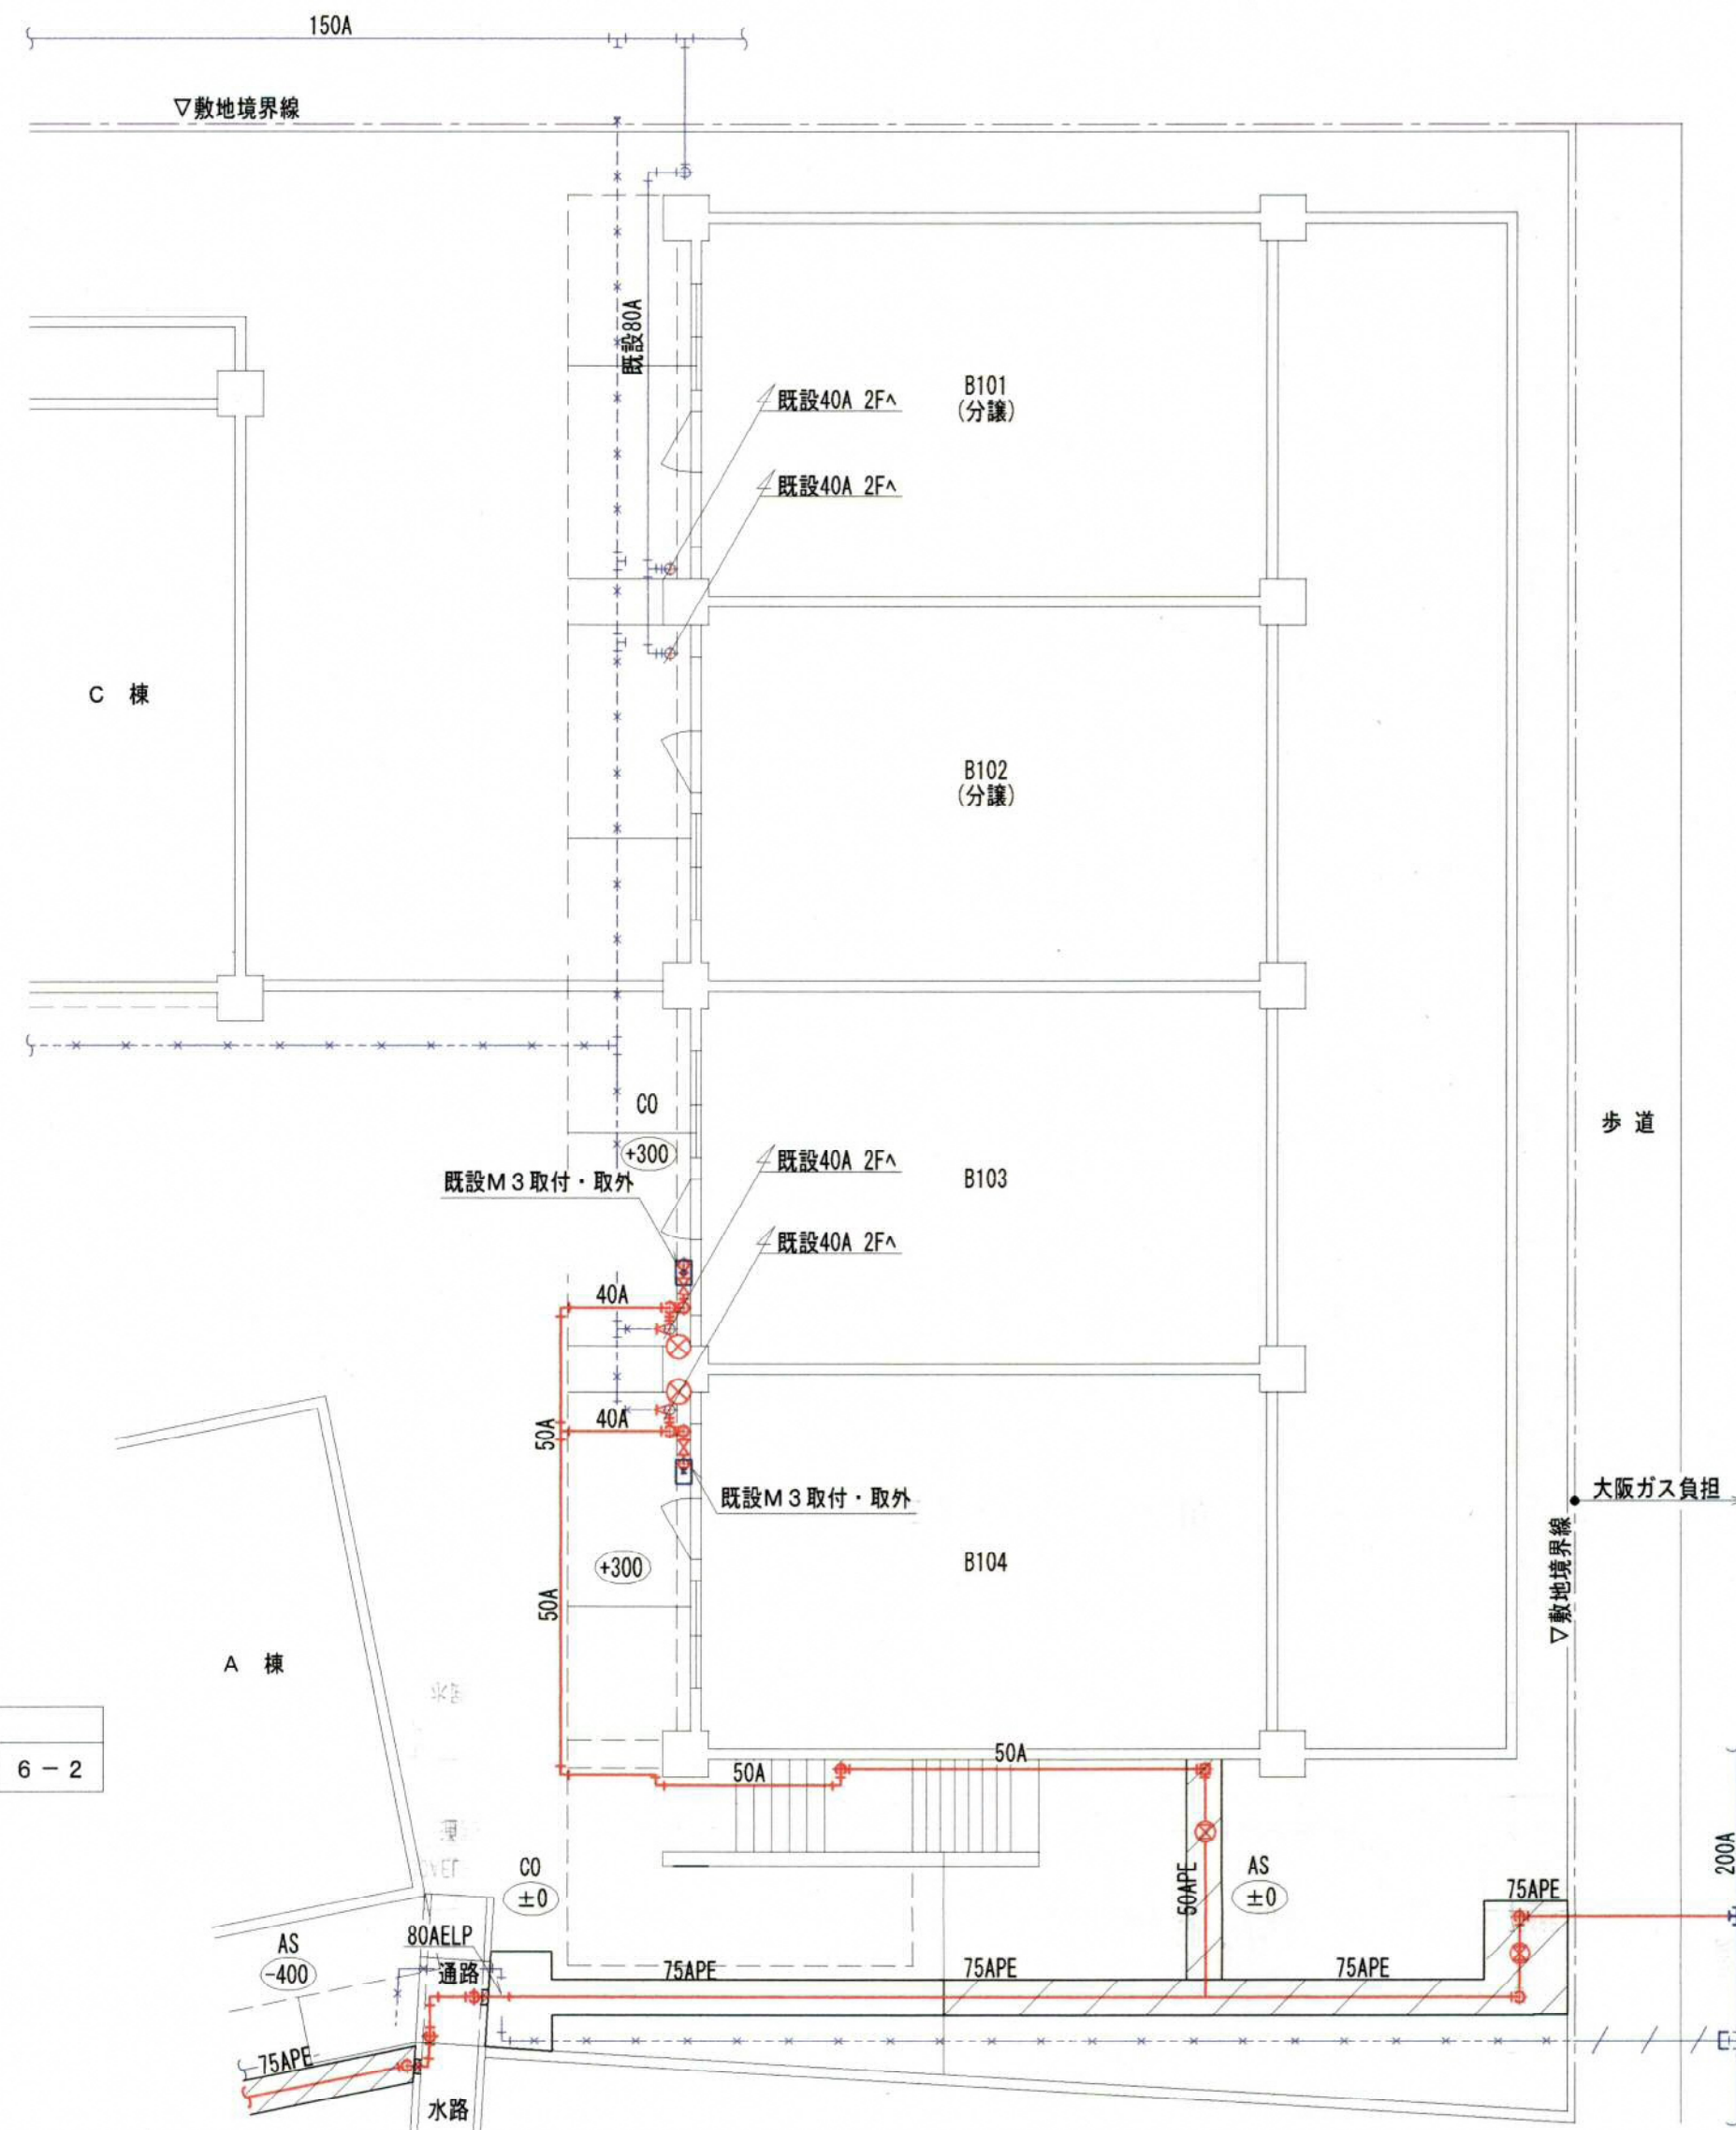

B棟平面図 1/100

| 凡 例 | |
|-------------------------------|---------------|
| 部 品 | 名 称 |
| | 絶縁継手 |
| | 分岐ガス栓・メーターガス栓 |
| | 既設管より取出し |
| | コンクリート掘削 |
| | アスファルト掘削 |
| | PEバルブ |
| | 既設撤去管 |
| | 既設放棄管 |
| 特記無き配管についてはSGP (亜鉛メッキ鋼管) とする。 | |

完成図

大阪ガス(株)エネルギー事業部
兵庫エネルギー事業部

| 検 図 | 検 図 | 製 図 |
|-----|-----|-----|
| | | |
| | | |

工事名称
平成19年度 川西市営花屋敷団地 ガス配管改修工事
図面名称
B棟平面図

| 縮 尺 | 図面番号 |
|---------|-------------|
| 1 / 100 | 1 / 全葉 6 |