


凡 例					
部 品	名 称	部 品	名 称	部 品	名 称
	絶縁継手		コンクリート掘削		既設撤去管
	分岐ガス栓・メーターガス栓		アスファルト掘削		既設放棄管
	既設管より取出し		PEバルブ	特記無き配管についてはSGP (垂鉛メッキ鋼管)とする。	

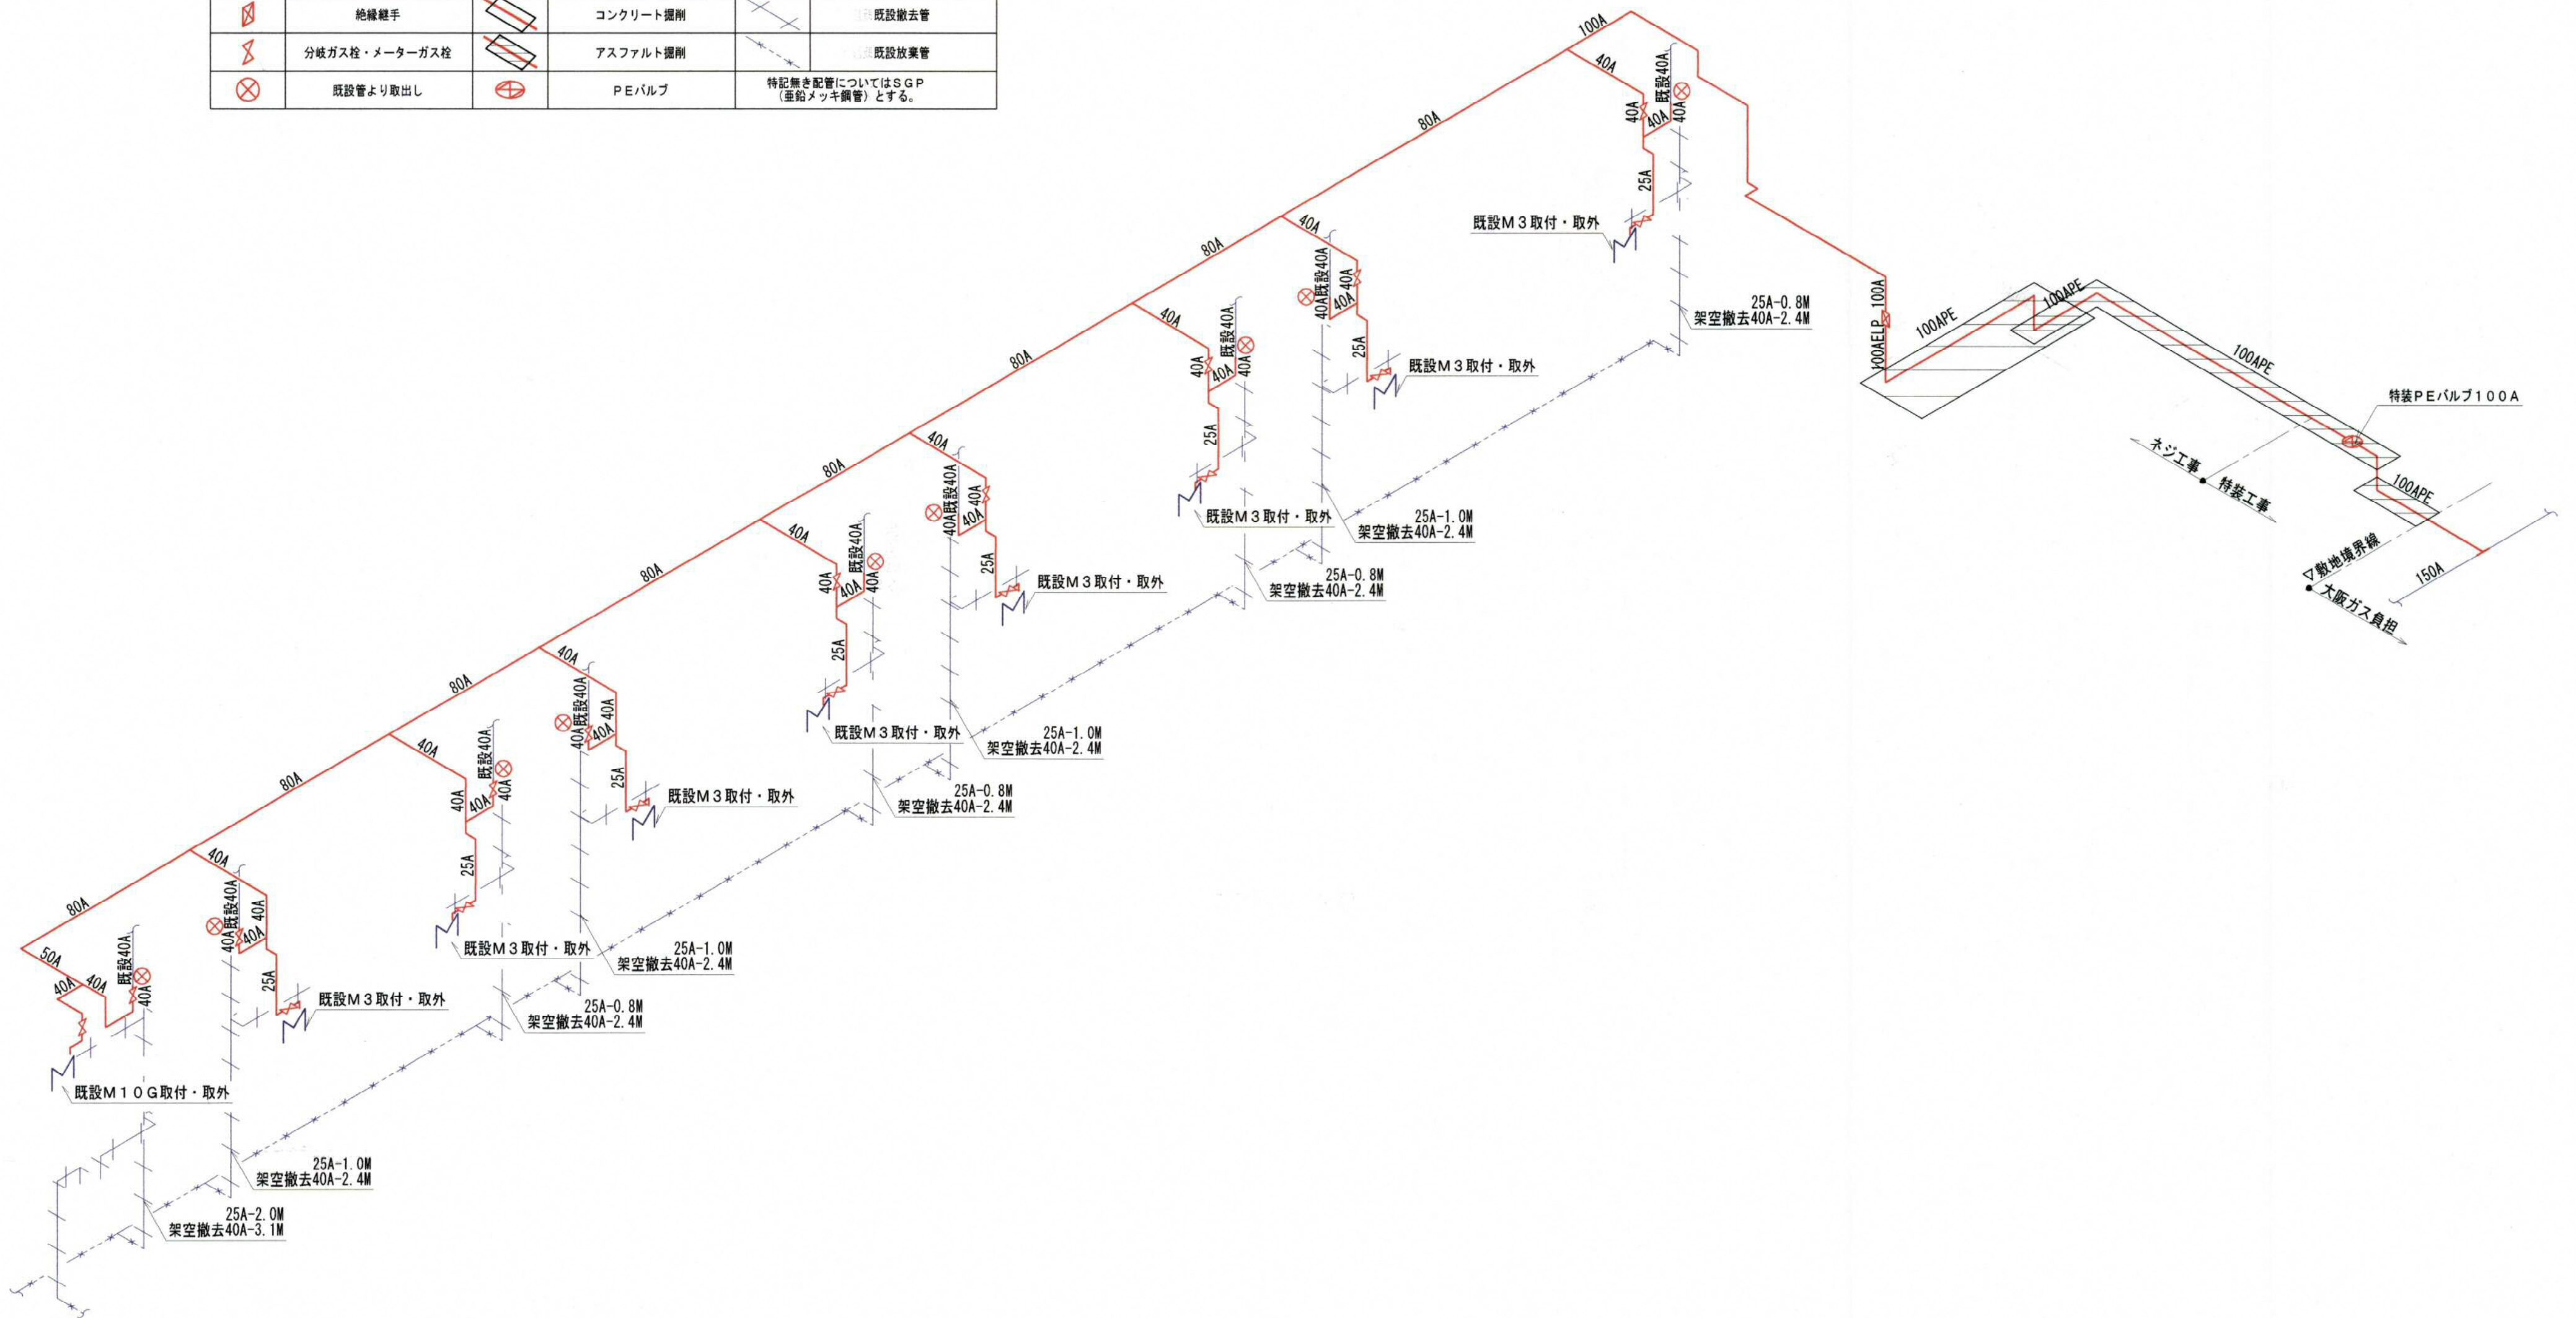

以降別図参照	
B棟アイソメ図	6-4

C棟アイソメ図

完成図

大阪ガス(株)エネルギー事業部 兵庫エネルギー事業部	検 図	検 図	製 図	工事名称 平成19年度 川西市営花屋敷団地 ガス配管改修工事	縮 尺 —	図面番号 6 / 全業 6
				図面名称 C棟アイソメ図		