設計図 ・ 竣工図	指定給水装置工事事業者	○○水道株式会社	水栓番号	○○○○○	受付番号	20××□□□□

どちらかをどちらかを○で囲んでください

竣工図作成時に記入してください

N

S=1:100

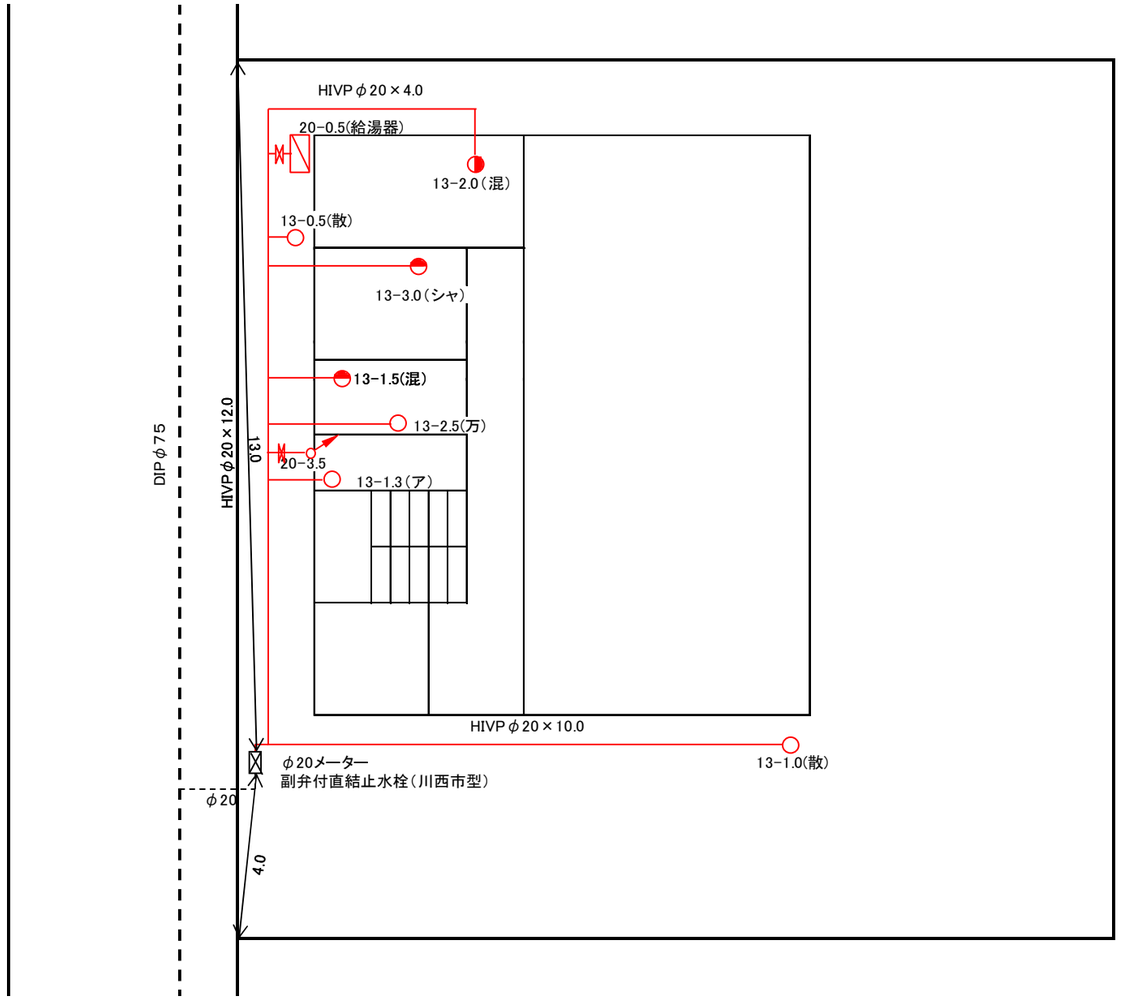

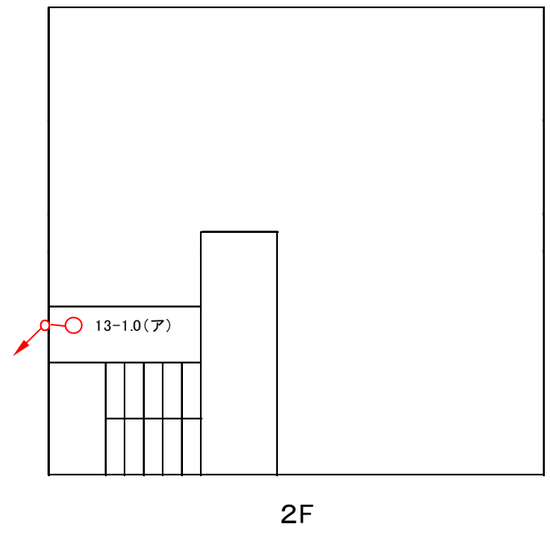

2F

竣工図にはオフセット(2点)を必ず記入して下さい。